

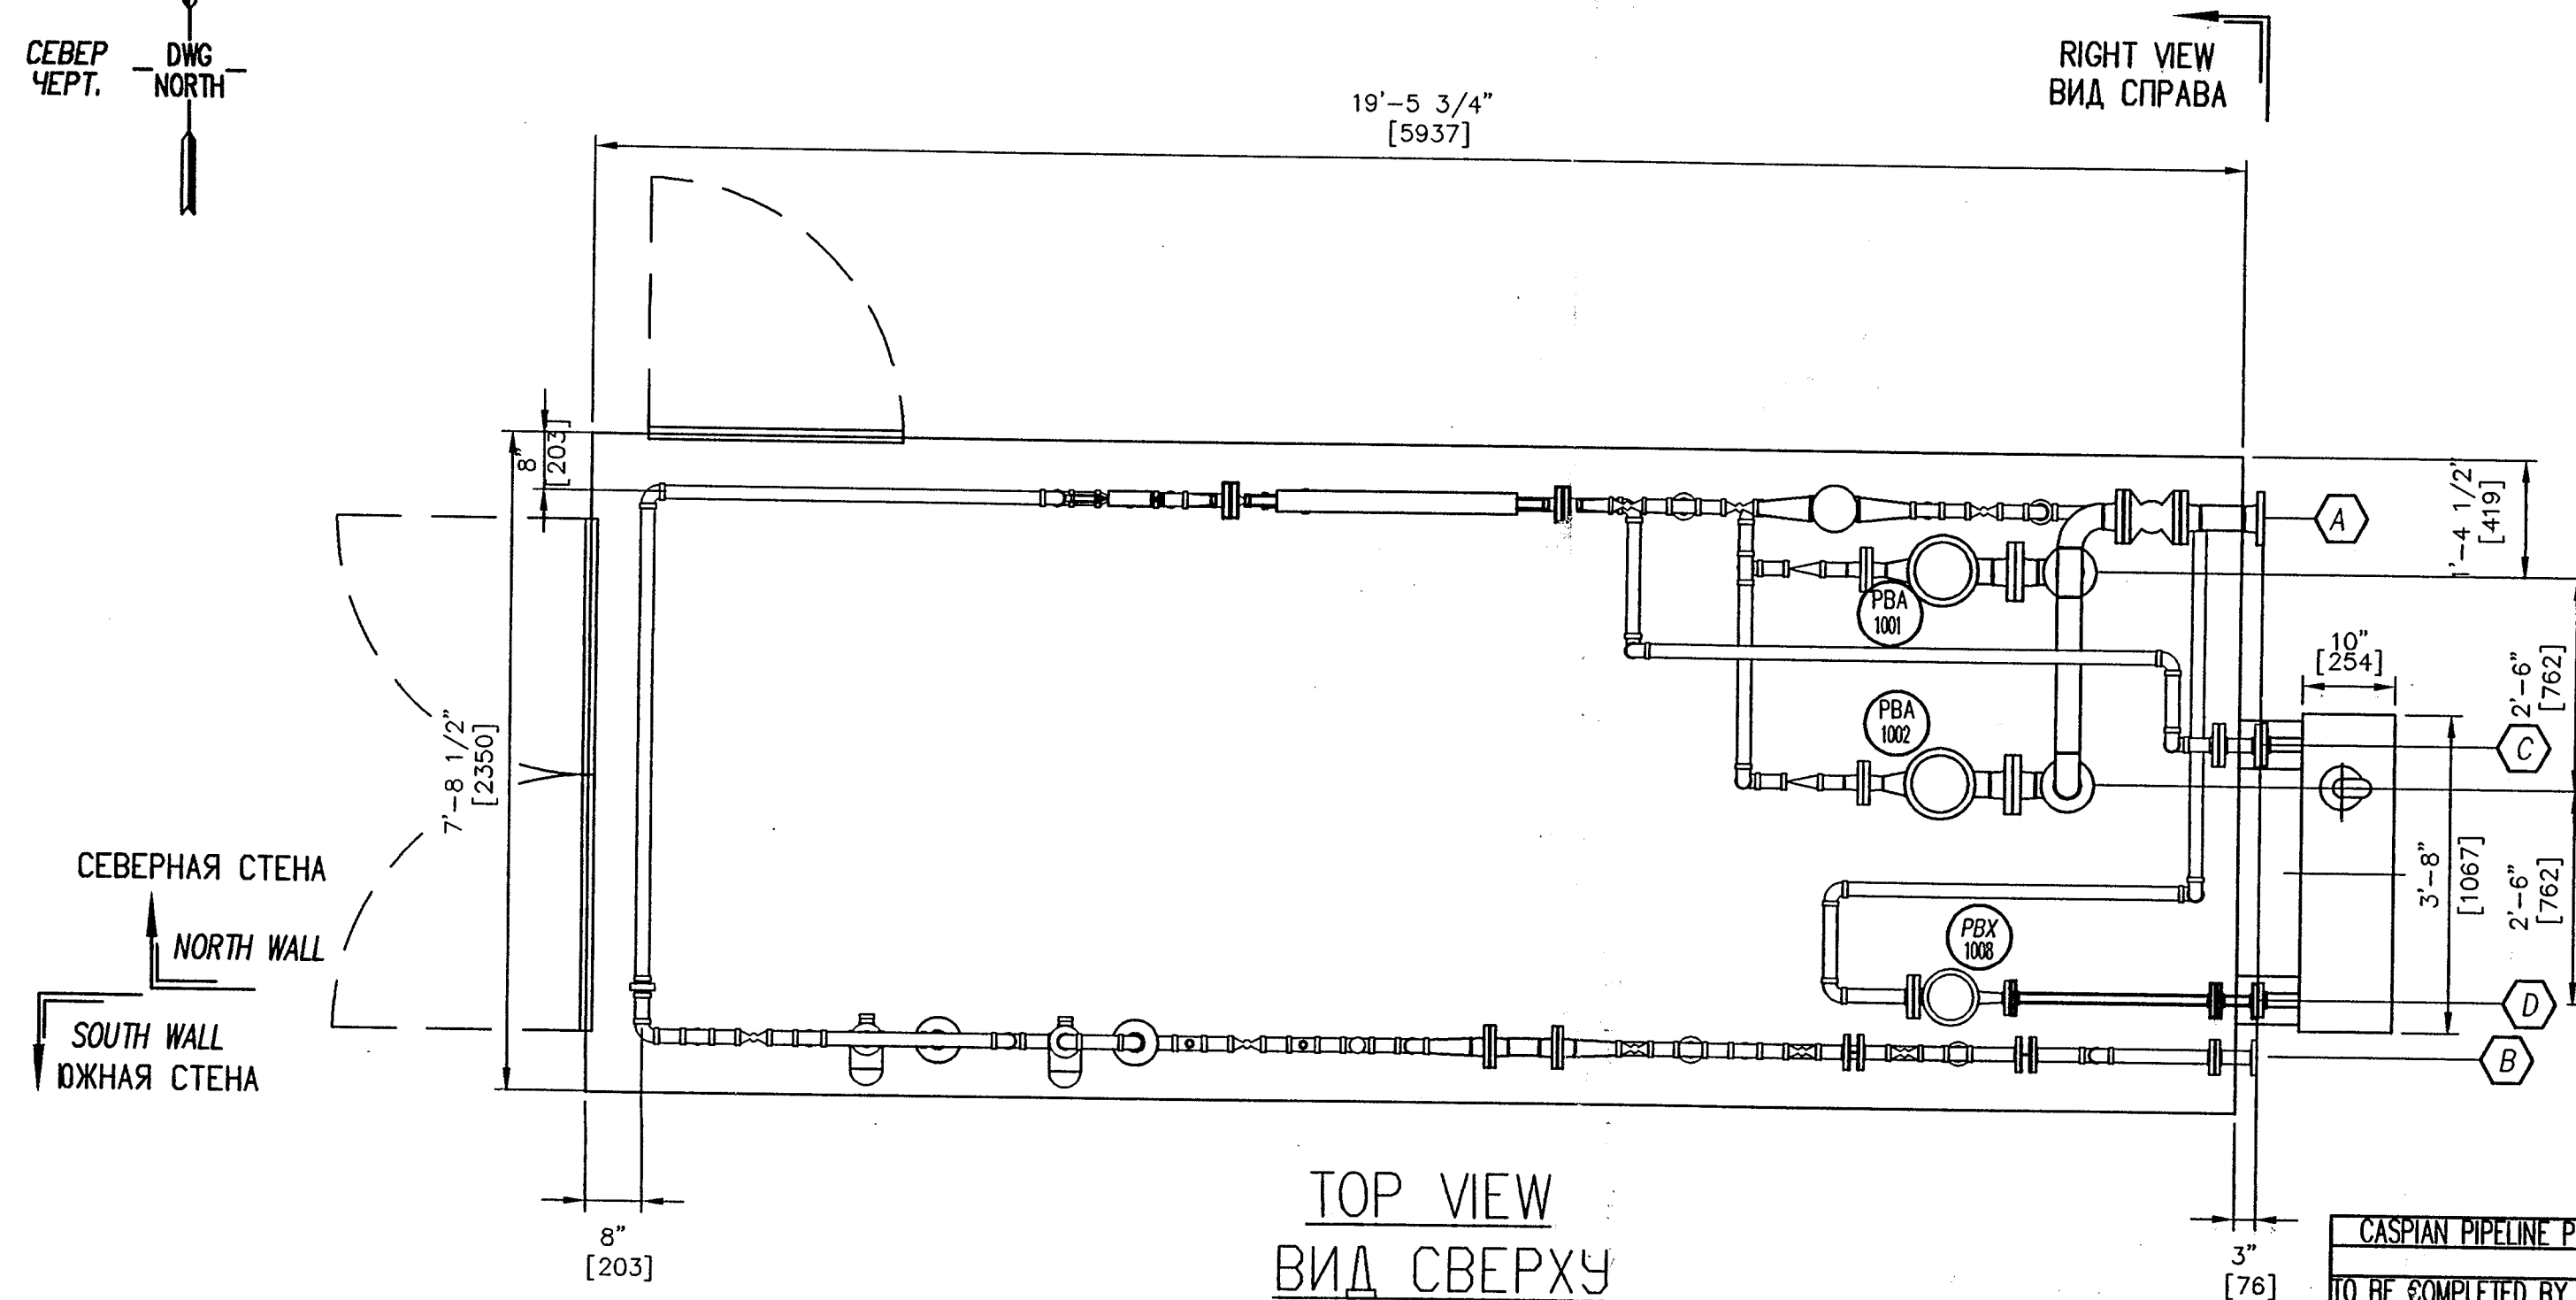


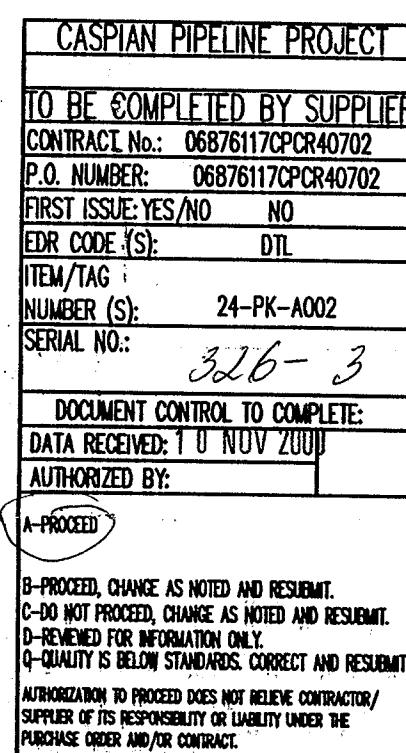

LEGEND			
MK	SIZE	RATING	SERVICE
A	3"	150# R.F.	INLET
B	1.1/2"	150# R.F.	OUTLET
C	1.1/2"	150# R.F.	TO SOLVENT TANK
D	1"	150# R.F.	FROM SOLVENT TANK

УСЛОВНОЕ ОБОЗНАЧЕНИЕ.			
МК	РАЗМЕР	КЛАСС ПО ДАВЛЕНИЮ	НАЗНАЧЕНИЕ
A	3"	150# R.F.	ВХОД
B	1.1/2"	150# R.F.	ВЫХОД
C	1.1/2"	150# R.F.	В ЕМКОСТЬ ПРОМЫВ. ЖИДКОСТИ
D	1"	150# R.F.	ИЗ ЕМКОСТИ ПРОМЫВ. ЖИДКОСТИ

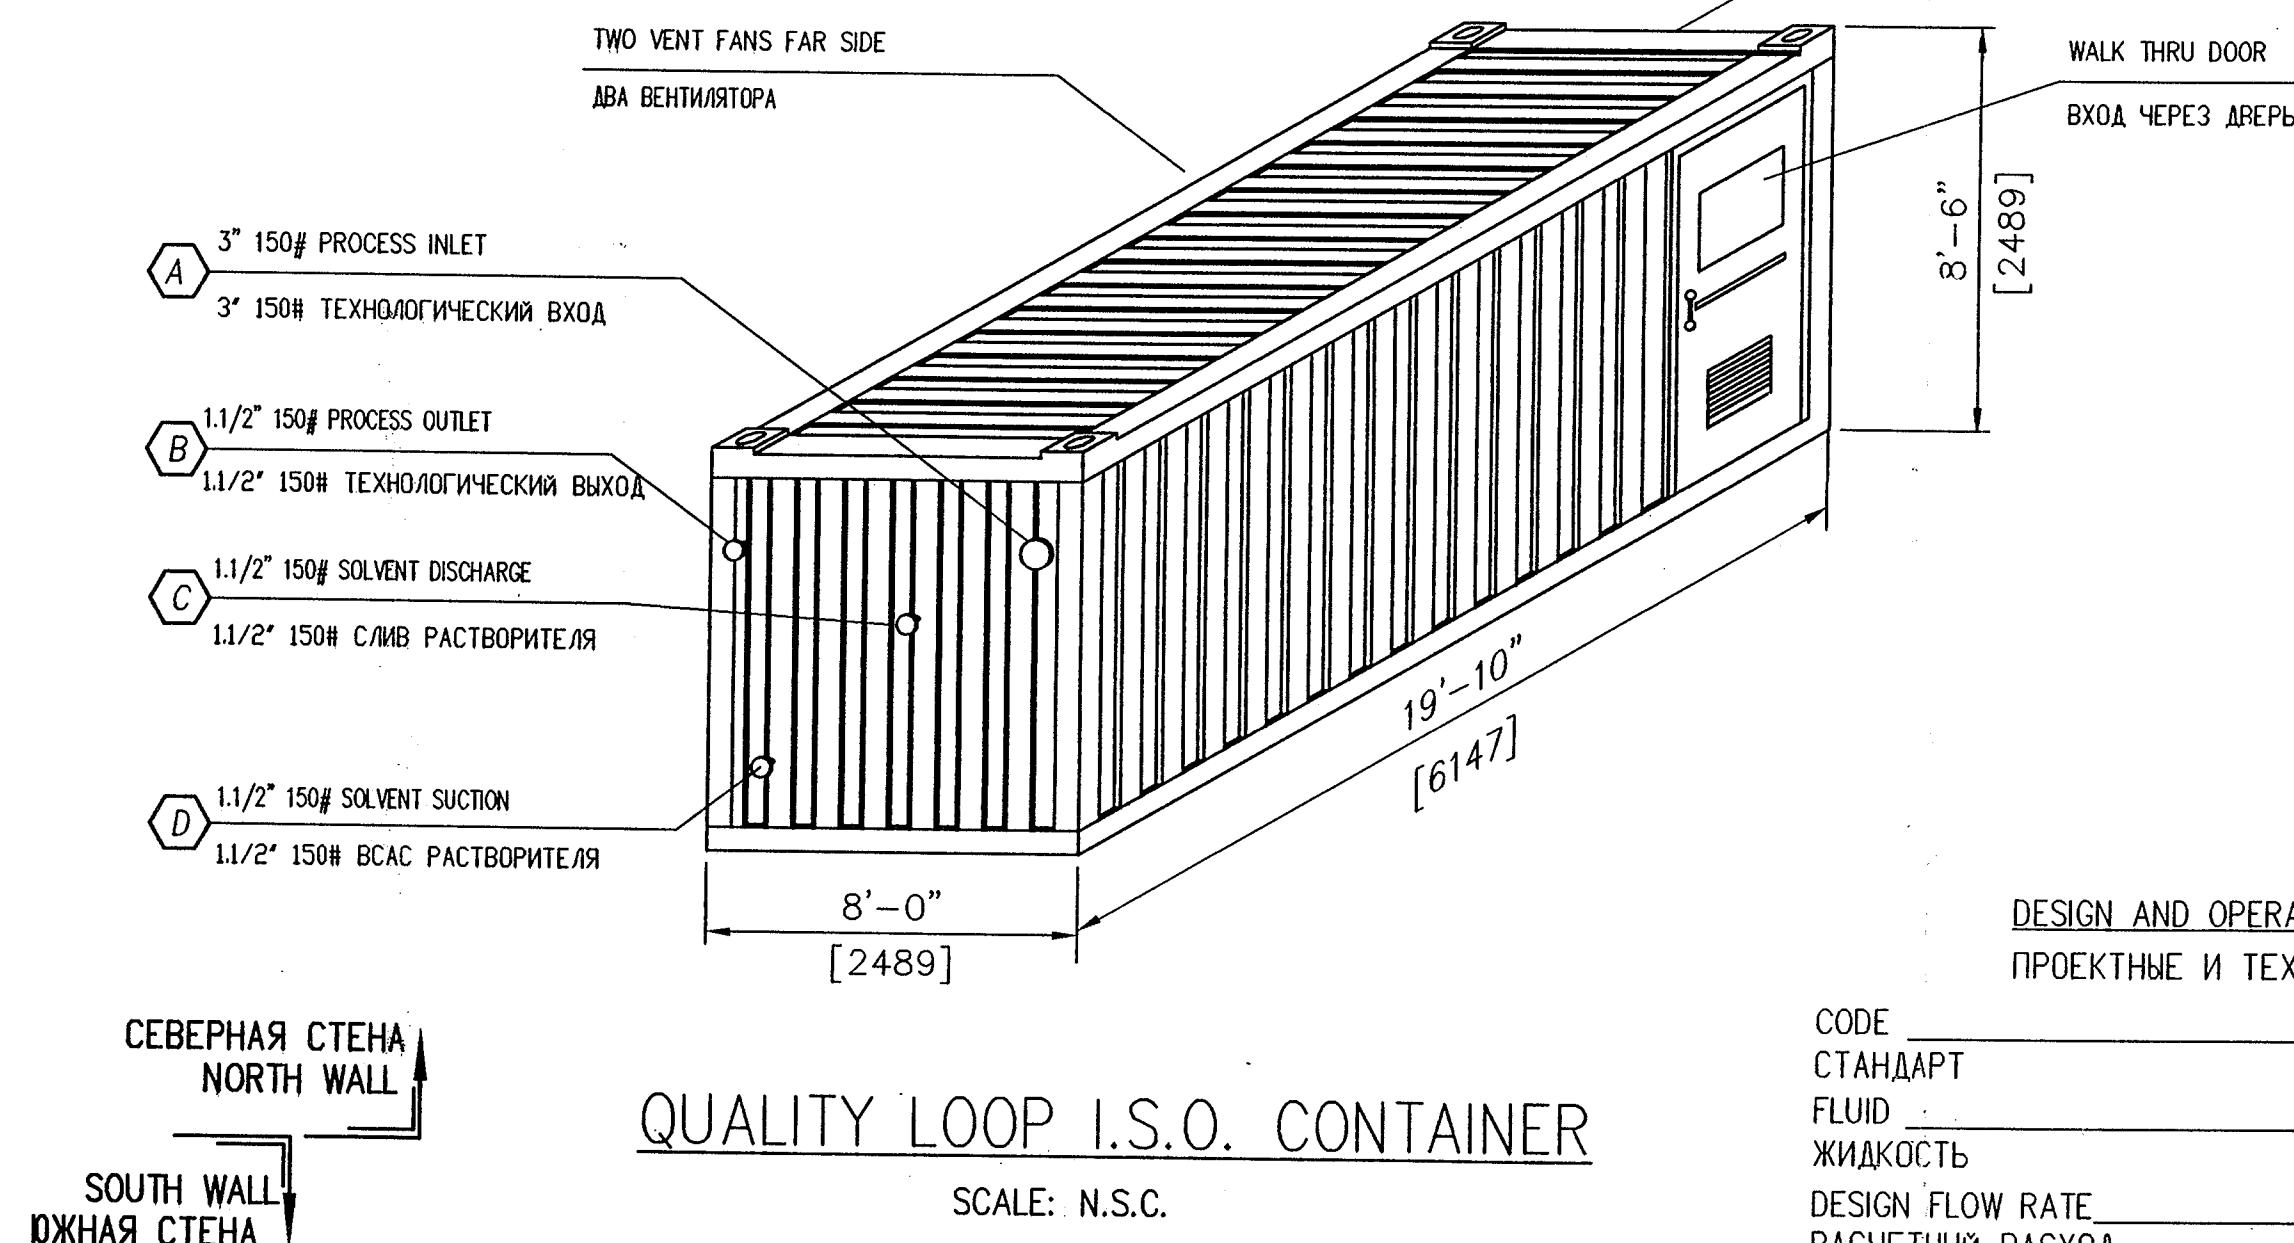

QUALITY LOOP I.S.O. CONTAINER

SCALE: N.S.C.


КОНТЕЙНЕР СИСТЕМЫ КОНТРОЛЯ КАЧЕСТВА

КОНТЕЙНЕР ВЫПОЛНЕН ПО СТАНДАРТУ ISO
НЕ В МАСШТАБЕ


DESIGN AND OPERATING CONDITIONS

ПРОЕКТНЫЕ И ТЕХНИЧЕСКИЕ УСЛОВИЯ

CODE _____	ASME B31.3
СТАНДАРТ _____	ASME B31.3
FLUID _____	CRUDE OIL
ЖИДКОСТЬ _____	СЫРАЯ НЕФТЬ
DESIGN FLOW RATE _____	PROPORTIONAL SYSTEM VELOCITY
РАСЧЕТНЫЙ РАСХОД _____	ПРОПОРЦИОНАЛЬНО СКОРОСТИ ПОТОКА В СИСТЕМЕ
DESIGN PRESSURE _____	285 PSIG
РАСЧЕТНОЕ ДАВЛЕНИЕ _____	1965 кПа
ELECTRICAL SUPPLY _____	380V , 3 PH. ,50 Hz. & 24VDC
ЭЛЕКТРО-ОБОРУДОВАНИЕ _____	380В , 3 фз. 50 Гц и 24В пост. тока
ELECTRICAL CLASSIFICATION _____	NEC CLASS 1, DIV. 2 , GROUP D
ЭЛЕКТРО-КЛАССИФИКАЦИЯ ПО	IEC ZONE 2, GR. II A/ II B
ВЗРЫВО-ПОЖАРОБЕЗОПАСНОСТИ	
ANSI RATING _____	150 #
ANSI КЛАСС ПО ДАВЛЕНИЮ	
RADIOGRAPHY (B.W. ONLY) _____	10%
РАДИОГРАФИЯ _____	
(СВАРОЧНЫЕ ШВЫ ТОЛЬКО) _____	10%
	EST. WT. 15,000 LBS. [6,804 KG.]
	РАСЧ. ВЕС 15000 ФУНТ. (6804 Кг)

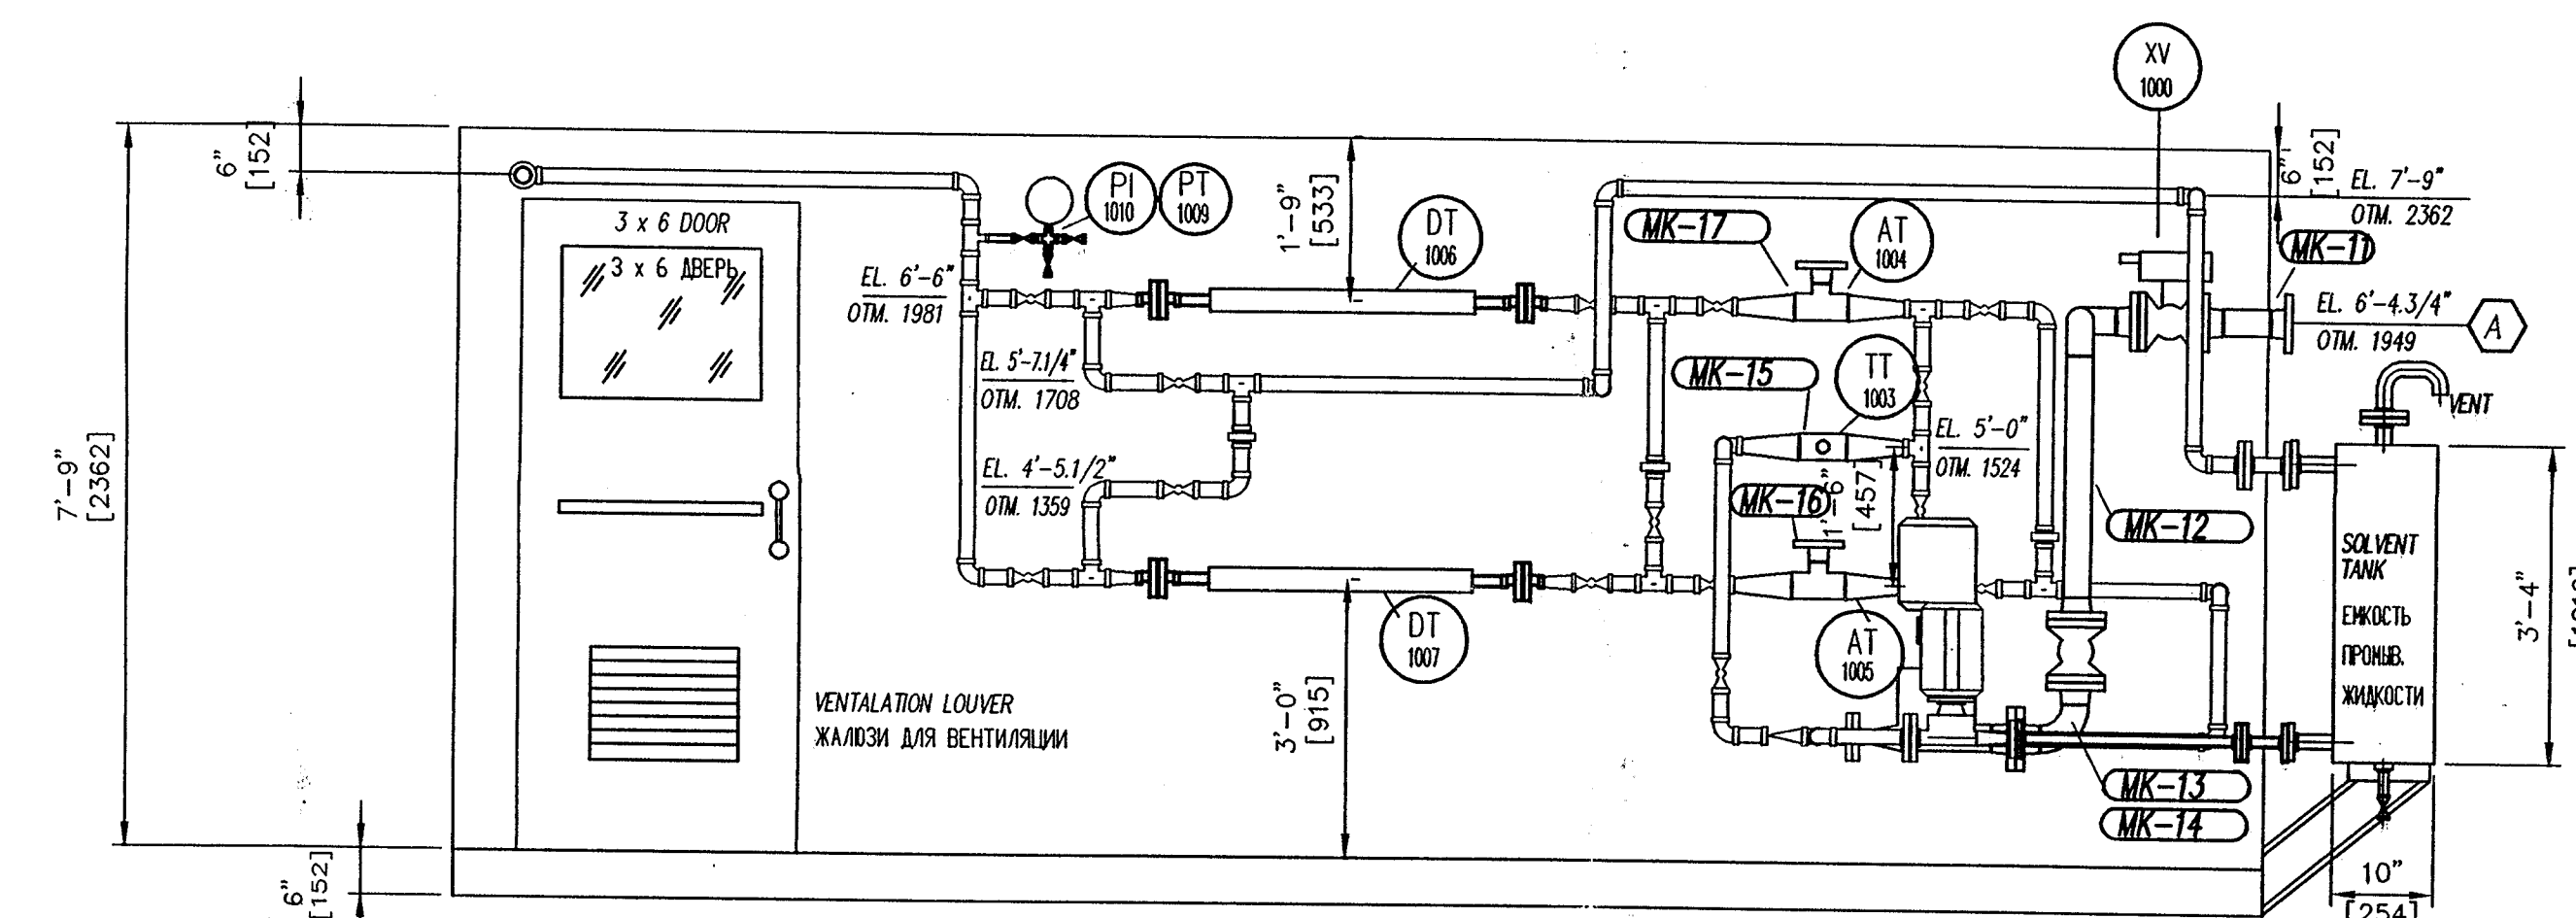

INSIDE NORTH WALL.
СЕВЕРНАЯ СТЕНА
ВИД ИЗНУТРИ

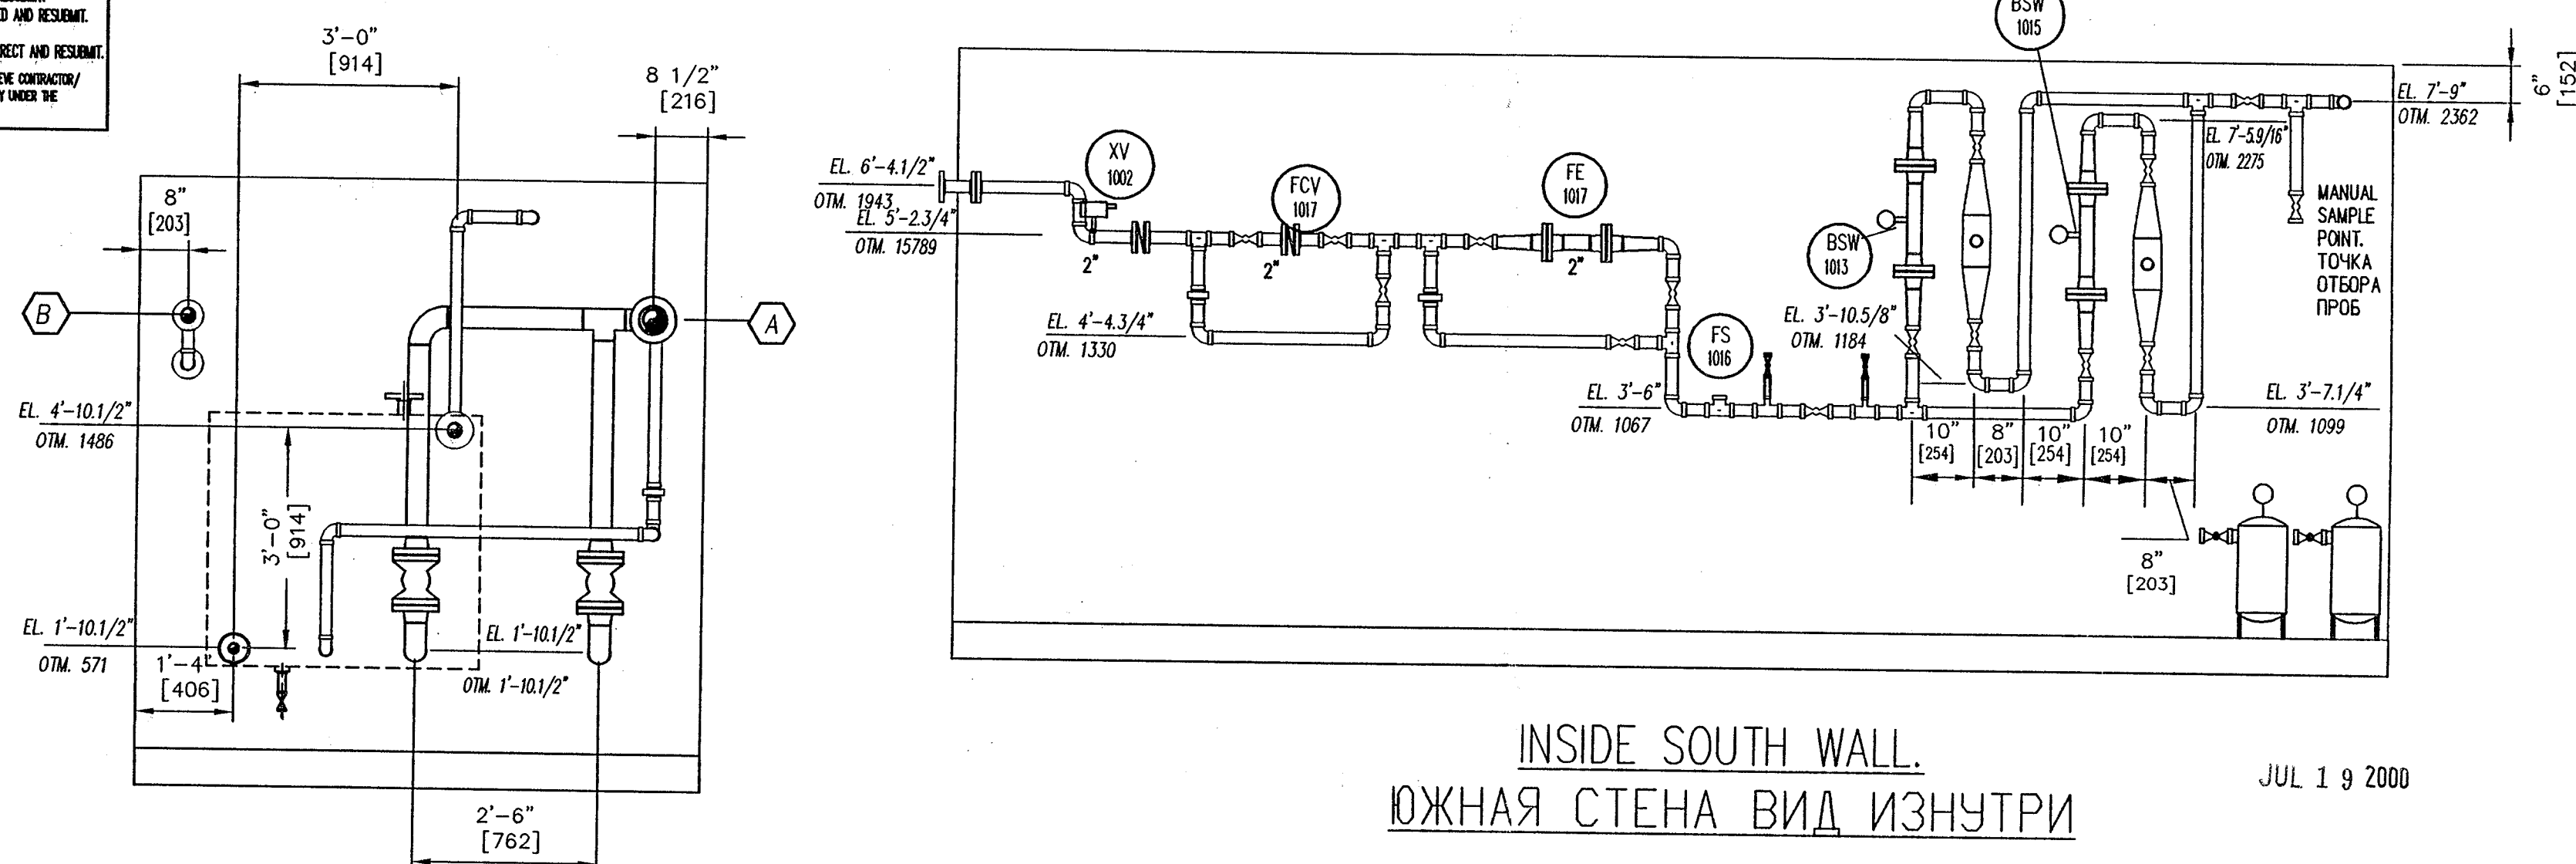


OUTSIDE EAST WALL
ВОСТОЧНАЯ СТЕНА ВИД СНАРУЖИ

INSIDE SOUTH WALL.
ЮЖНАЯ СТЕНА ВИД ИЗНУТРИ

JUL 19 2000

AS BUILT

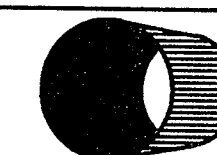

CASPIAN PIPELINE CONSORTIUM
КАСПИЙСКИЙ ТРУБОПРОВОДНЫЙ КОНСОРЦИУМ

МАСШТАБ	1/2"=12"	ДОПУСКИ	+1/2"
ЧЕРТ. НОМ.	D-99021-02-3	ЛИСТ	1
		ЛИСТОВ	2
		ИЗМ.	2

EN-FAB, INC.

HOUSTON, TEXAS

SCALE	$1/2"=12"$	TOLERANCE			$\pm 1/2"$
DWG. NO.	D-99021-02-3	SHT.	1	OF	2
				REV.	2

ОБОЗНАЧЕНИЕ

ОБЩАЯ КОМПОНОВКА

СИСТЕМА КОНТРОЛЯ КАЧЕСТВА
КОМСОМОЛЬСК Н.С. МАРК. 24-РК-А002
ПРОЕКТ НОМ. 068 761 5С РАЗМЕЩЕНИЕ NO. P002

ЗАКАЗ	НОМ.	НОМ. ЗАКАЗ-ФИКА	ПОР. НОМ.
	99021	06876117PCPR40702	A2

ЗАКАЗ-ФИКА

КАСТИЙСКИЙ ТРУБОПРОВОДНЫЙ КОНСОРЦИУМ

GENERAL ARRANGEMENT
QUALITY ASSURANCE LOOP
KOMSOMOLSK P.S. TAG NO. 24-PK-A002
PROJECT NO. 068 761 5C LOCATION NO. P0024

WORK ORDER NO. 99021	CUST. P.O. NO. 06876117CPCR40702	ITEM NO. A2
CUSTOMER CASPIAN PIPELINE CONSORTIUM		

ЭТОТ ЧЕРТЕЖ В КОНСТРУКЦИИ И ДЕТАЛЯХ ЯВЛЯЕТСЯ СОБСТВЕННОСТЬЮ
ВН-ВАР, ИС., И ЯВЛЯЕТСЯ КОНФИДЕНЦИАЛЬНЫМ. ЗАПРЕЩЕНО ЕГО
ИСПОЛЬЗОВАНИЕ ЗА ИСКЛЮЧЕНИЕМ НАСТОЯТЕЛЬНОЙ РАБОТЫ. НЕДОПУСТИМО
ВОСПРОИЗВЕДЕНИЕ ИЛИ КОПИРОВАНИЕ БЕЗ ПИСЬМЕННОГО СОГЛАСИЯ
ВН-ВАР, ИС., ЗА ИСКЛЮЧЕНИЕМ ПРИМЕНЕНИЯ (ЕСЛИ ЕСТЬ). ВСЕ РАЗМЕРЫ
ДАНЫ В ФУТХАХ, ДЮЙМАХ И МИЛЛИМЕТРАХ. НЕ НАСЧИТЫВАЮТ ЧЕРТЕЖ,
ДОПУСКА, ЕСЛИ НЕ УКАЗАНО, ДОЛЖНЫ СООТВЕТСТВОВАТЬ СТАНДАРТАМ
И ПРОИЗВОДСТВЕННЫМ ИНСТРУКЦИЯМ.

THIS DRAWING, IN DESIGN AND DETAIL, IS THE PROPERTY OF EN-FAB, INC., AND IS CONSIDERED CONFIDENTIAL. IT MUST NOT BE USED EXCEPT IN CONNECTION WITH OUR WORK. IT MAY NOT BE REPRODUCED OR COPIED WITHOUT WRITTEN CONSENT OF EN-FAB, INC., UNLESS NOTED OTHERWISE. ALL DIMENSIONS ARE IN FEET, INCHES AND MILLIMETER. DO NOT SCALE THIS DRAWING. UNLESS OTHERWISE SPECIFIED ON THIS DRAWING, TOLERANCES ARE AS PER OUR STANDARD MANUFACTURING PRACTICES.

DRAWN BY	J.N.	DATE	7/6/99
CHECKED BY	W.J.F.		7/10/99
PROJECT ENGINEER	J.C.		7/10/99
APPROVED BY			
CERTIFIED BY			

[illegible]