


DWG NORTH

JUNCTION BOXES	
TAG	DESCRIPTION
AA	ANALOG / FREQUENCY
BB	SIGNAL
CC	POWER

СОЕДИНИТЕЛЬНАЯ КОРОБКА	
МАРК.	ОПИСАНИЕ
AA	АНАЛОГОВЫЕ/ЧАСТОТНЫЕ СИГНАЛЫ
BB	ДИСКРЕТНЫЕ СИГНАЛЫ
CC	ЭЛЕКТРОПИТАНИЕ

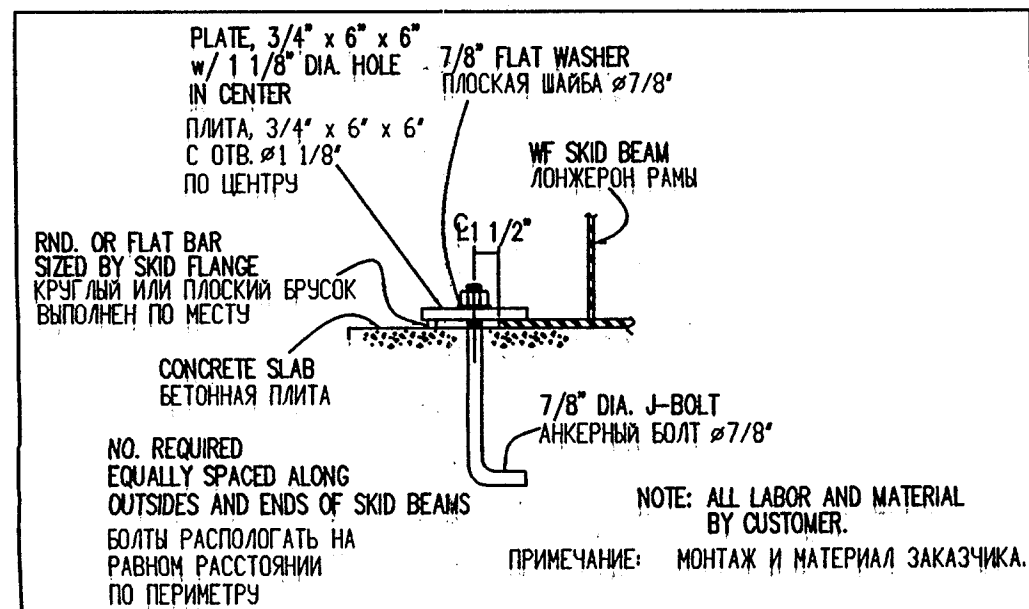


FOUNDATION ANCHOR DETAIL
ВИД КРЕПЛЕНИЯ РАМЫ К ФУНДАМЕНТУ


CONNECTION SCHEDULE			
МК	SIZE	RATING	SERVICE
A	4"	150# RF	INLET
B	4"	150# RF	OUTLET
C	2"	150# RF	CLOSED DRAIN
D	3"	150# RF	TO QUALITY SKID
E	1 1/2"	150# RF	FROM QUALITY SKID

КЛАСС ПО ДАВЛЕНИЮ ФЛАНЦЕВЫХ СОЕДИНЕНИЙ			
МАРК.	РАЗМЕР	КЛАСС ПО ДАВЛЕНИЮ	НАЗНАЧЕНИЕ
A	4"	150# RF	ВХОД
B	4"	150# RF	ВЫХОД
C	2"	150# RF	ДРЕНАЖ В ЗАКРЫТУЮ ЛИНИЮ
D	3"	150# RF	К ИЗМЕРИТЕЛЬНОЙ САЛАЗКАМ
E	1 1/2"	150# RF	ОТ ИЗМЕРИТЕЛЬНЫХ САЛАЗОК

ПРИМЕЧАНИЕ:
МЕСТНЫЕ КНОПКИ УПРАВЛЕНИЯ ВСТРОЕНЫ В КОРОБКИ
УПРАВЛЕНИЯ, УСТАНОВЛЕННЫЕ НЕПОСРЕДСТВЕННО НА
ЭЛЕКТРОПРИВОДАХ ЗАДВИЖЕК.

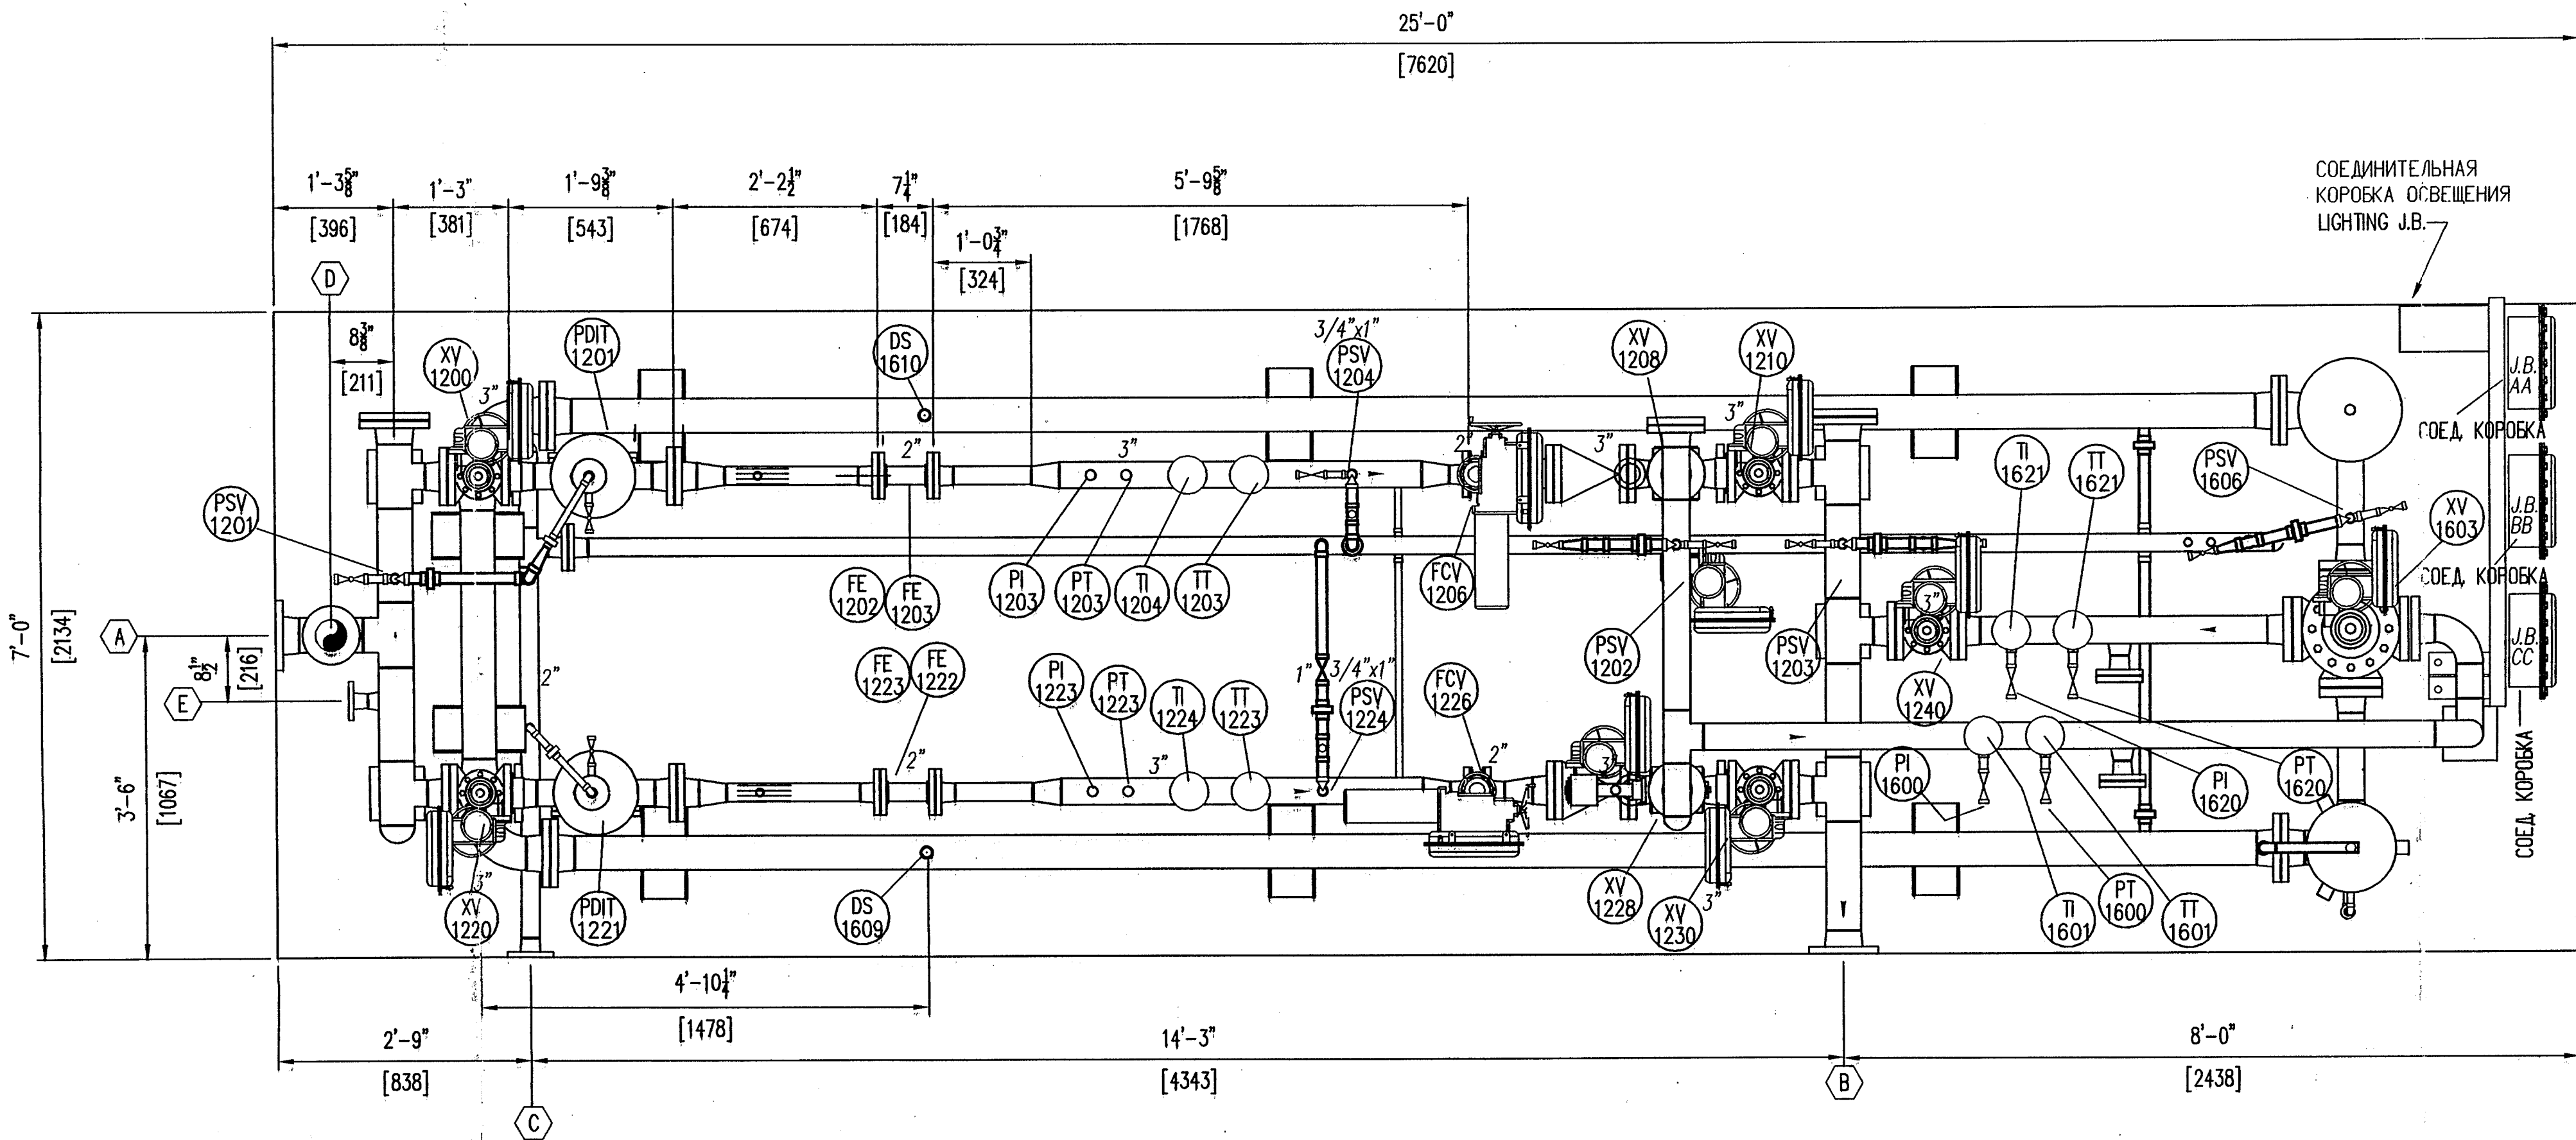

ПЛАН
ВИД В ПЛАНЕ

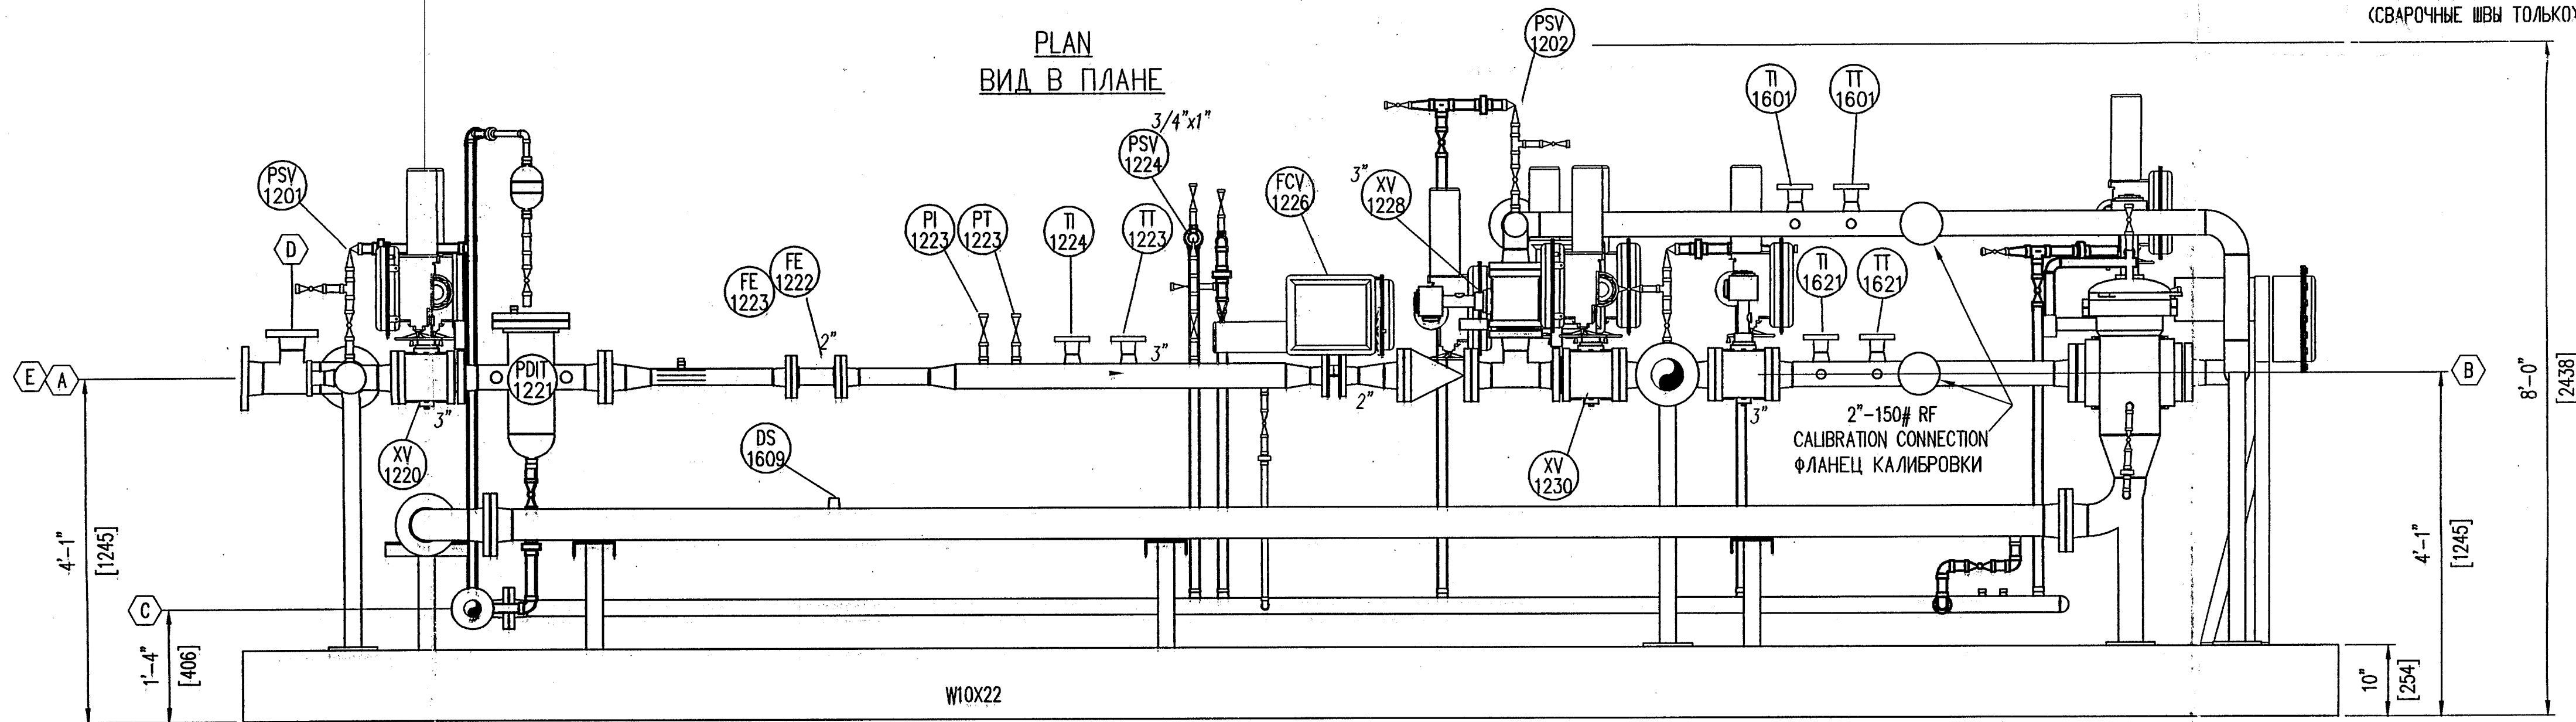

ELEVATION
ВЕРТИКАЛЬНАЯ ПРОЕКЦИЯ

ЭТОТ ЧЕРТЕЖ В КОНСТРУКЦИИ И ДЕТАЛЯХ ЯВЛЯЕТСЯ СОБСТВЕННОСТЬЮ
EN-FAB, INC. И ЯВЛЯЕТСЯ КОНФИДЕНЦИАЛЬНЫМ. ЗАПРЕЩЕНО ЕГО
ИСПОЛЬЗОВАНИЕ, ЗА ИСКЛЮЧЕНИЕМ НАСТОЯЩЕЙ РАБОТЫ, НЕОПЛАЩЕНОГО ЕГО
ВОСПРОИЗВЕДЕНИЕ ИЛИ КОПИРОВАНИЕ БЕЗ ПИСЬМЕННОГО СОГЛАСИЯ
EN-FAB, INC. ЗА ИСКЛЮЧЕНИЕМ ПРИМЕЧАНИЙ (ЕСЛИ ЕСТЬ). ВСЕ РАЗМЕРЫ
ДАНЫ В ФУТЛАХ, ДЮЙМАХ И МИЛЛИМЕТРАХ. НЕ МАСШТАБИРОВАТЬ ЧЕРТЕЖ.
ДОПУСКИ, ЕСЛИ НЕ УКАЗАНЫ, ДОЛЖНЫ СООТВЕТСТВОВАТЬ СТАНДАРТАМ
И ПРОИЗВОДСТВЕННЫМ ИНСТРУКЦИЯМ.

THIS DRAWING, IN DESIGN AND DETAIL, IS THE PROPERTY
OF EN-FAB, INC., AND IS CONSIDERED CONFIDENTIAL. IT
MUST NOT BE USED EXCEPT IN CONNECTION WITH OUR
WORK. IT MAY NOT BE REPRODUCED OR COPIED WITHOUT
WRITTEN CONSENT OF EN-FAB, INC., UNLESS NOTED OTHERWISE.
ALL DIMENSIONS ARE IN FEET, INCHES AND MILLIMETERS.
DO NOT SCALE THIS DRAWING. UNLESS OTHERWISE SPECIFIED
ON THIS DRAWING, TOLERANCES ARE AS PER OUR STANDARD
MANUFACTURING PRACTICES.


DRAWN BY
BLM
6/24/99
CHECKED BY
W.J.
7/10/99
PROJECT ENGINEER
J.C.
7/10/99
APPROVED BY
BY
BY
BY

ОБЩАЯ КОМПОНОВКА	
ИЗМЕРИТЕЛЬНАЯ СИСТЕМА С ПРИБОРОМ КОМСОМОЛЬСК Н.С. МАРК. 24-ПК-А002	
ПРОЕКТ НОМ. 068 761 5C РАЗМЕЩЕНИЕ НО. Р0024	
ЗАКАЗ НОМ. 99021	НОМ. ЗАКАЗЧИКА 06876117CPCR40702
ПОР. НОМ. A2	ПОР. НОМ. A2
КАСПИЙСКИЙ ТРУБОПРОВОДНЫЙ КОНСОРЦИУМ	
EST. WEIGHT 11,200 LB'S [5,080 KG]
РАСЧЕТНЫЙ
ВЕС: 11200 ФУНТ. (5080 КГ)

CASPIAN PIPELINE PROJECT	
TO BE COMPLETED BY SUPPLIER	
CONTRACT NO.: 06876117CPCR40702	
P.O. NUMBER: 06876117CPCR40702	
FIRST ISSUE: YES/NO NO	
FOR CODE (S): DTL	
ITEM/TAG	
NUMBER (S): 24-PK-A002	
SERIAL NO.: 325-d	
DOCUMENT CONTROL TO COMPLETE:	
DATA RECEIVED: 10 NOV 99	
AUTHORIZED BY:	
A-PROCEED	
B-PROCEED, CHANGE IS NOTED AND RESUBMIT.	
C-DO NOT PROCEED, CHANGE IS NOTED AND RESUBMIT.	
D-REVIEWED FOR INFORMATION ONLY.	
Q-QUALITY IS BELOW STANDARDS, CORRECT AND RESUBMIT.	
APPROVAL TO PROCEED DOES NOT IMPLY CONTRACTOR'S	
SUPPLIER IS TO BE RESPONSIBLE ON LIABILITY UNDER THE	
PURCHASE ORDER AND/OR CONTRACT.	

AS BUILT
JUL 20 2000

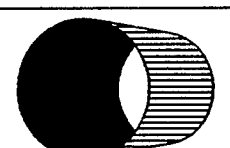

CASPIAN PIPELINE CONSORTIUM	
КАСПИЙСКИЙ ТРУБОПРОВОДНЫЙ КОНСОРЦИУМ	
МАСШТАБ 3/4"=1'-0"	ДОПУСКИ +/-1/2"
ЧЕРТ. НОМ. D-99021-01-3	ЛИСТ 1
ИЗМ. 2	
HOUSTON, TEXAS	
SCALE 3/4"=1'-0"	
TOLERANCE +/-1/2"	
DWG. NO. D-99021-01-3	
SHT 1	
OF 1	
REV. 2	

				1	3/6/00	ИЗМЕНЕН ПО ЗАМЕЧАНИЯМ ЗАКАЗЧИКА	ВМ	RS														
				1	3/6/00	REVISED PER CUSTOMER	ВМ	RS														
				0	12-1-99	ВЫПУЩЕН ДЛЯ ПРОИЗВОДСТВА	WJF	RS														
				0	12-1-99	ISSUED FOR FABRICATION	WJF	RS														
				A	7-16-99	ВЫПУЩЕН ДЛЯ СОГЛАСОВАНИЯ	WJF	RS	2	1/19/00			КАК ВЫПОЛНЕНО.				ВМ					
				A	7-16-99	ISSUED FOR CUSTOMER APPROVAL	WJF	RS	2	1/19/00			AS BUILT				ВМ					
DRAWING NUMBER	DESCRIPTION	DRAWING NUMBER	DESCRIPTION	NO.	DATE		BY	APP.	NO.	DATE							BY	APP.				
REFERENCE DRAWINGS														REVISIONS								